


LOOPS # 1 e # 2  
 Cavo resistente al fuoco IEC 60331-21, guaina rossa, 2x1 mmq

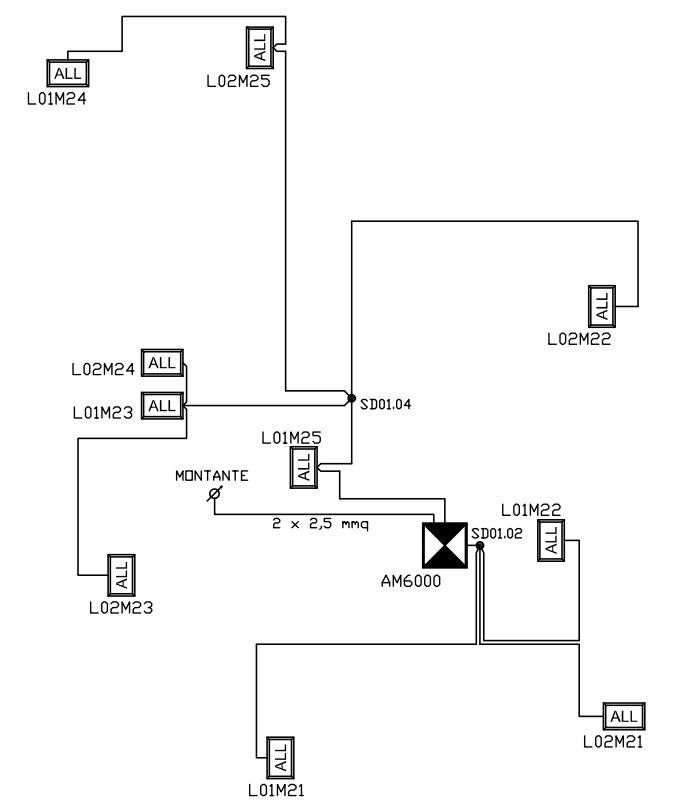

ALIMENTAZIONE 24Vcc  
 Cavo resistente al fuoco IEC 60331-21, guaina rossa: 2x1,5 mmq nel piano  
 2x2,5 mmq a montante

LEGENDA	
	RIVELATORE DI FUMO OTTICO
	PULSANTE DI ALLARME MANUALE
	PANNELLO OTTICO/ACUSTICO DI ALLARME (con modulo di uscita M701)
	MODULO DI INGRESSO
	ISOLATORE DI LINEA (incorporato nel dispositivo adiacente)
	CENTRALE DI ALLARME
	COMPUTER DI SUPERVISIONE

F					
E					
D					
C					
B					
A	14/05/07	Come costruito	XXX	YYY	ZZZ
-	30/03/07	Emesso per approvazione	XXX	YYY	ZZZ
REV.	DATA	DESCRIZIONE	DIS.	CON.	APP.
	Date	Description	Drawn	Checked	Approved
CLIENTE Customer			OUR CUSTOMER CITTA'		
TITOLO Title			COMMESSA N° Job n°		
Impianto di rivelazione fumi Magazzino prodotti finiti Località			1043		
DESCRIZIONE Description			DISEGNO N° Dwg		
Reparto abbigliamento Schema funzionale			AAA-0151		
			DISEGNATORE Drawn		
			XXX		
			APPROVATO Checked		
			YYY		
			DATA Date		
			26/07/07		
			SCALA Scale		DIMENS. Dimens.
			1:100		A2
Questo disegno di proprietà di ElettroSistemi è tutelato a norma di legge This dwg is property of ElettroSistemi: all rights reserved			FILE NAME AAA-0151.DWG		